

OK F. BODEN ERODGESCHOSS = + 1.45 = 416.88 m. ü. M






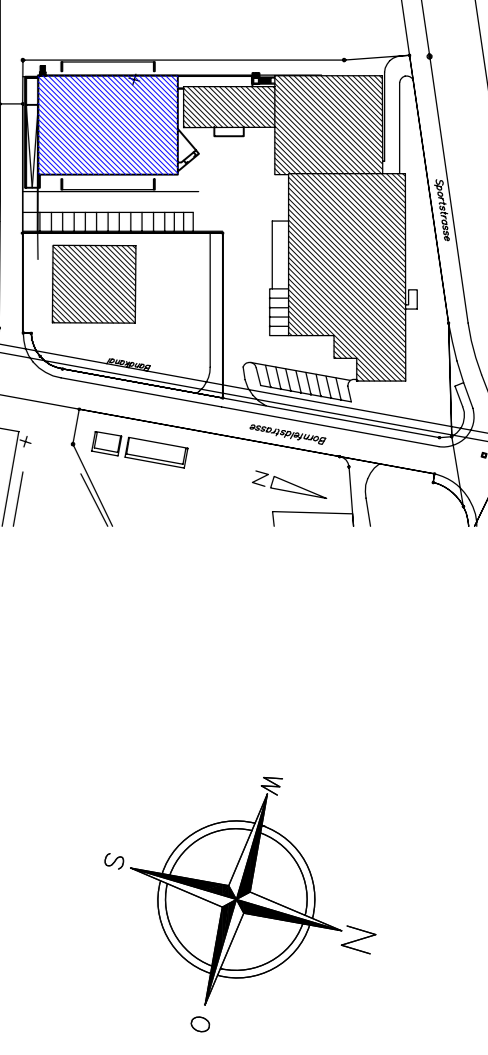

LEGENDE:



BETON

KALKSANDSTEIN

ISOLATION



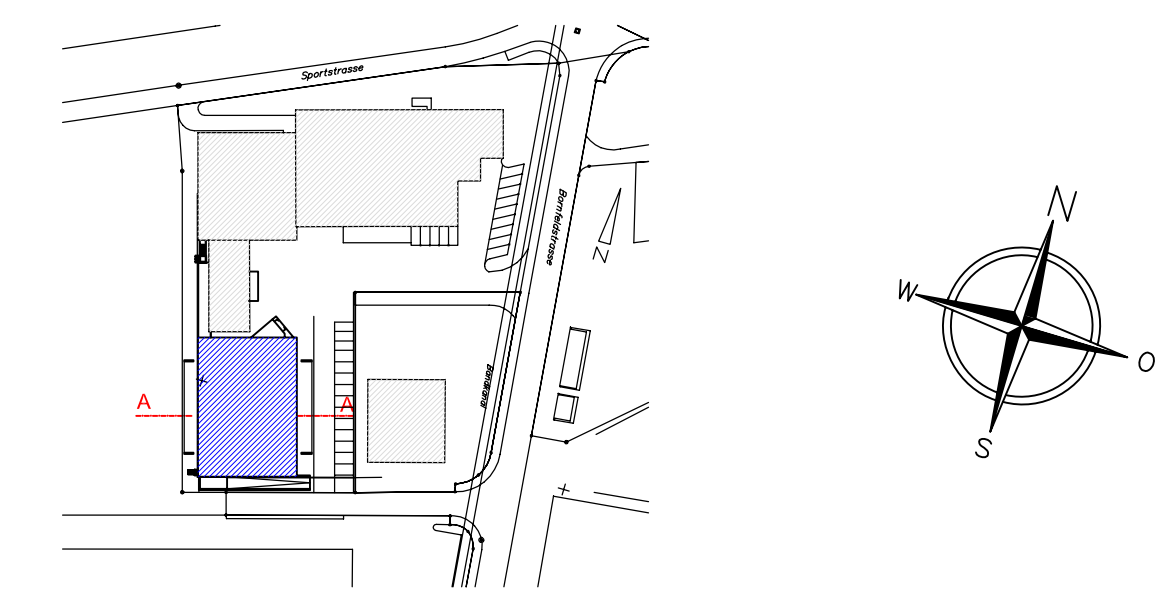
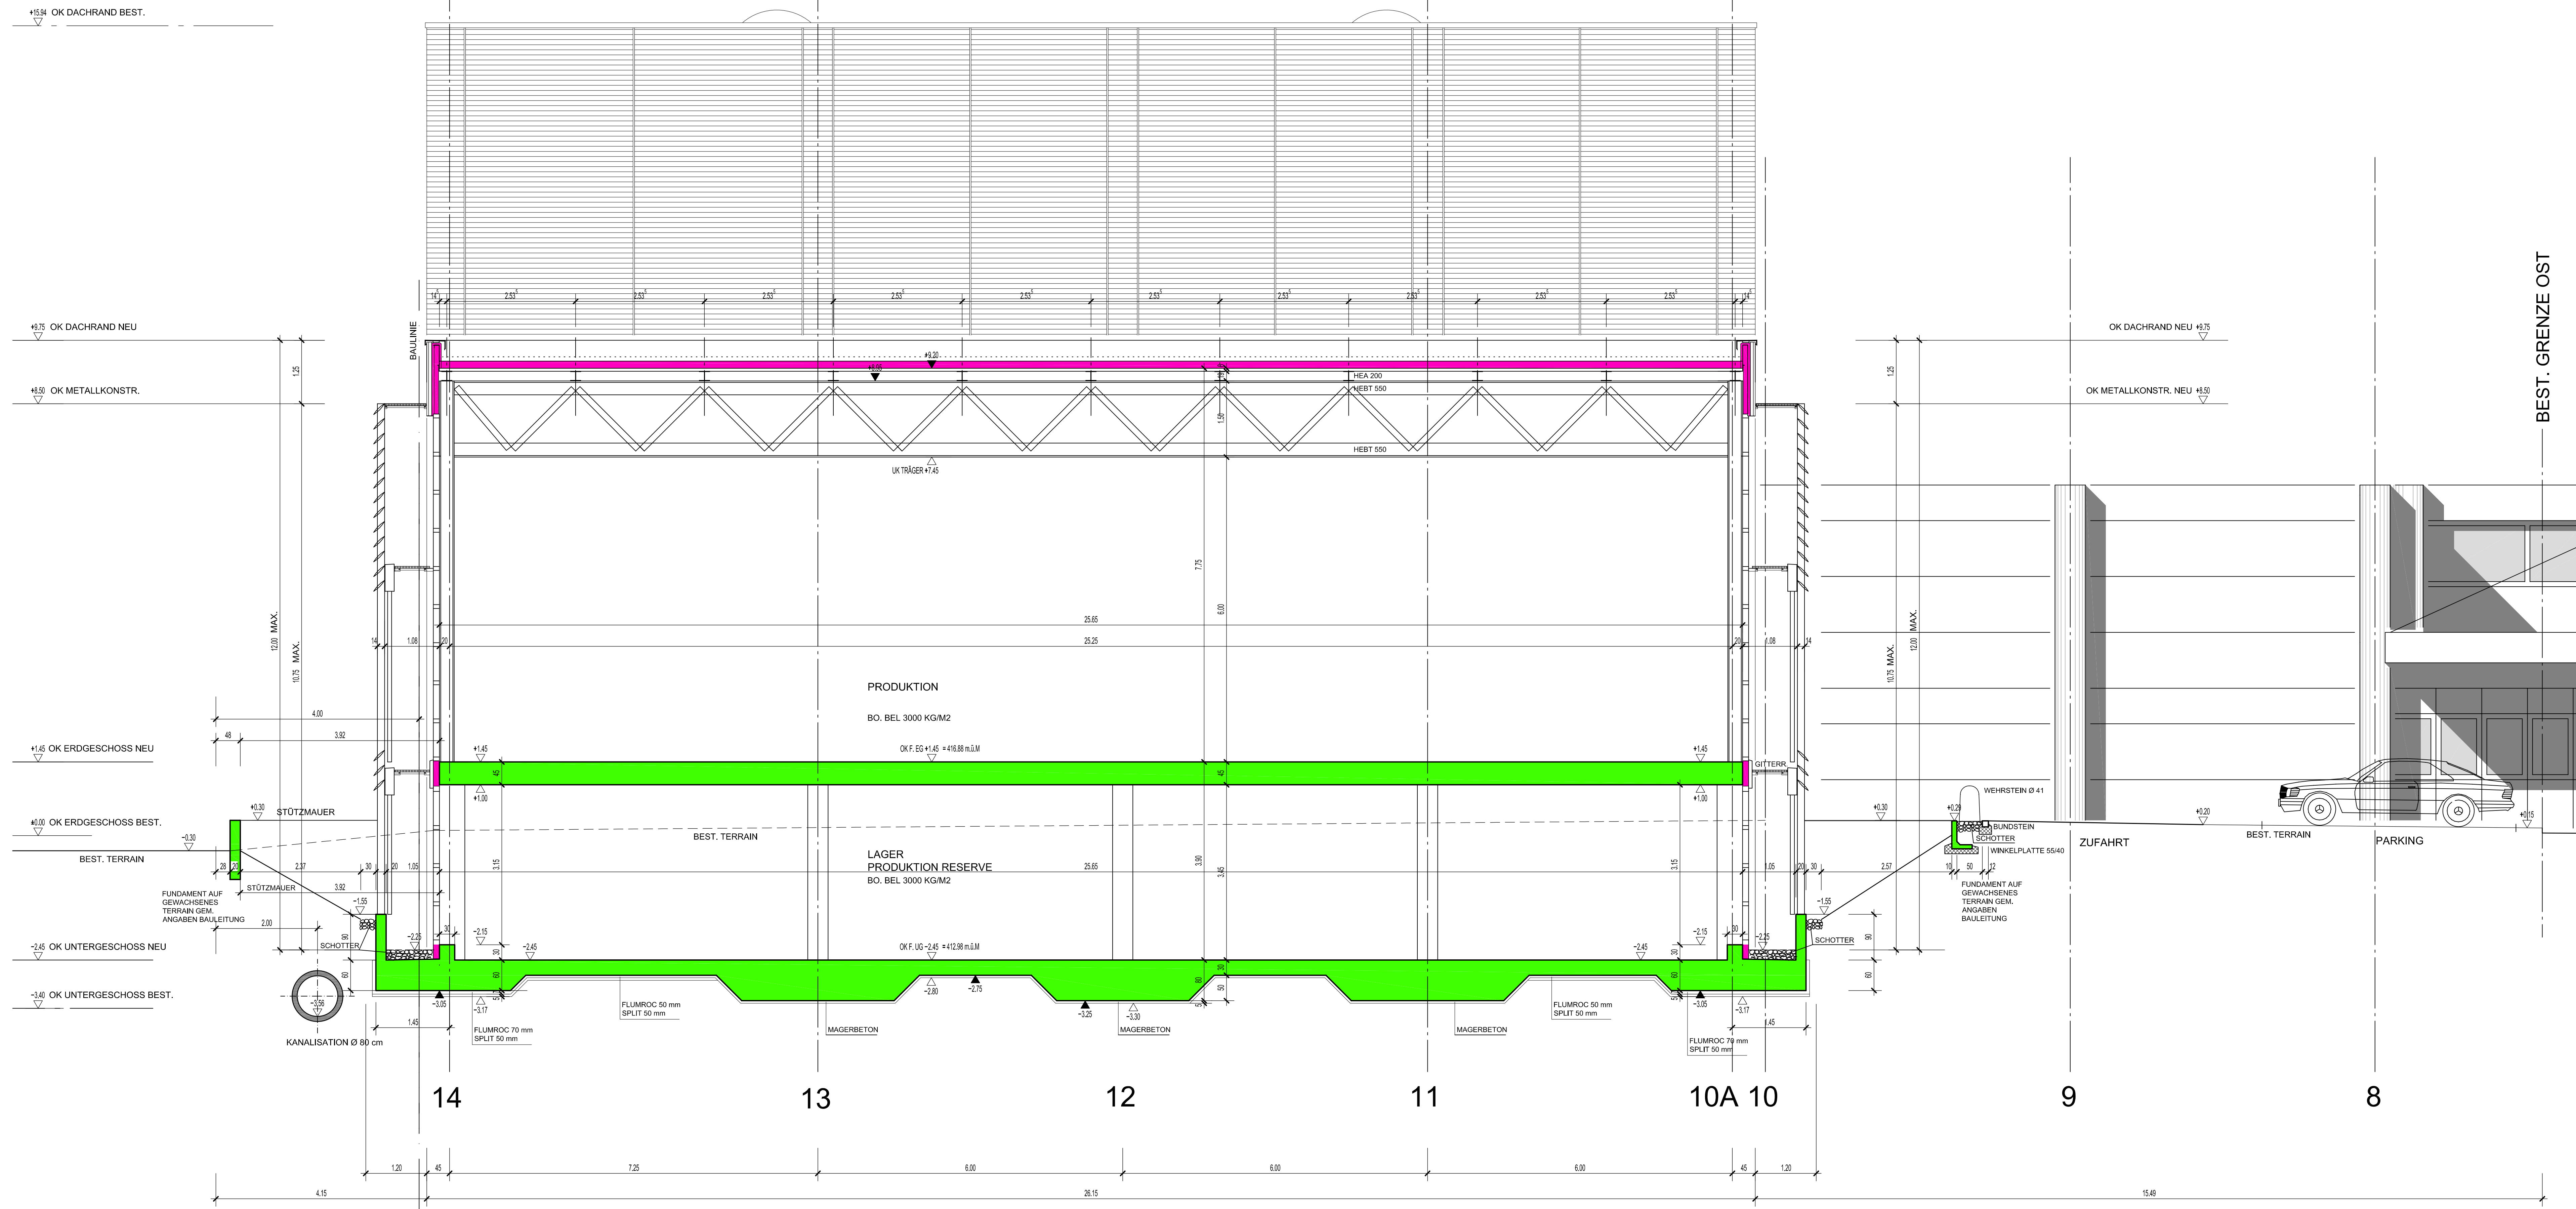


OK. F. BODEN ERDGESCHOSS = + 1.45 = 416.88 m. ü. M

B	FASSADE / DACHRAND	22.05.2003	II
A	STAHLTRÄGER	14.04.2003	II
INDEX	ÄNDERUNG	DATUM	GEZ. / GEPR.

LETZTE ÄNDERUNG  
**10.05.2004**

BAU UND PLANNUMMER	BAUHERRSCHAFT		
0971.7-12	MUNGO BEFESTIGUNGSTECHNIK AG, 4600 OLTEN		
OBJEKT	NEUBAU PRODUKTIONSGEBÄUDE SÜD 1 GE	GEBÄUDE	
ÄNDERUNGSINDEX	PLANGRÖSSE	ERSTELLDATUM	GEPLANT MIT CAD
B	1250 / 594	10.02.2003	II
PLANBEZEICHNUNG	SCHNITT A - A		MASSSTAB
	REVISIONSPLAN		1:50

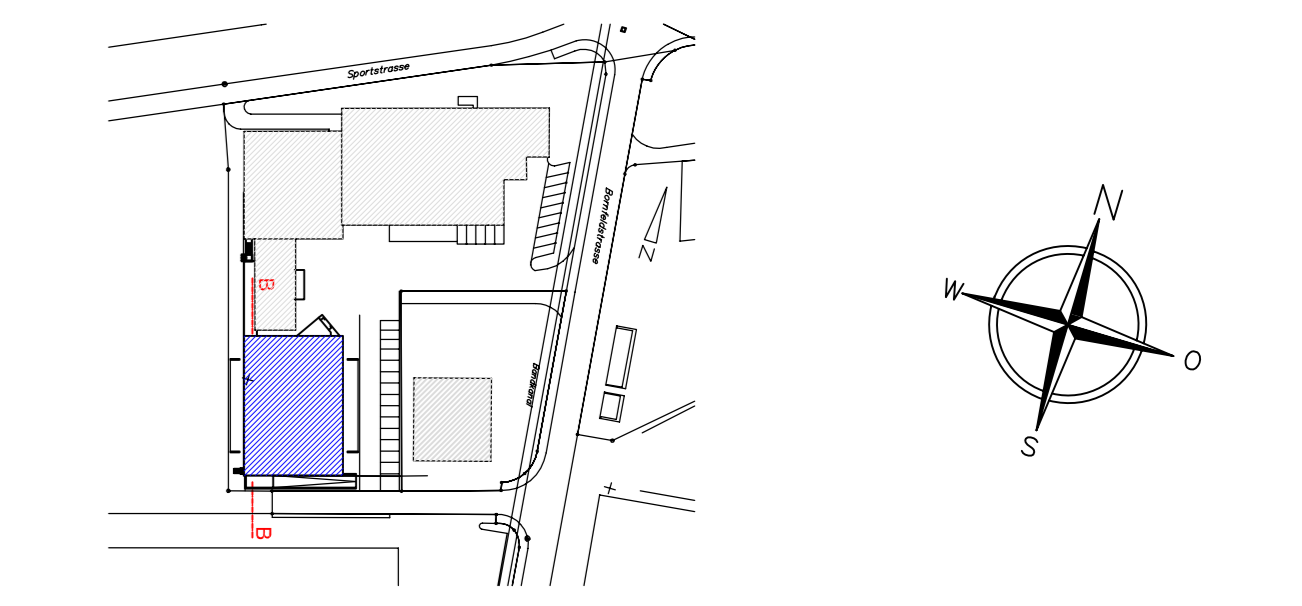 





OK. F. BODEN ERDGESCHOSS = + 1.45 = 416.88 m. ü. M

B	TORHÖHE	11.04.2003	
A	RAMPE	24.03.2003	II
INDEX	ÄNDERUNG	DATUM	GEZ. GEFPR.

LETZTE ÄNDERUNG  
10.05.2004

BAUUND PLANNUMMER 0971,7-113	BAUHERRSCHAFT MUNGO BEFESTIGUNGSTECHNIK AG, 4600 OLTEN	GEBAUDE
OBJEKT NEUBAU PRODUKTIONSGEBÄUDE SÜD 1 GE		GEPLANT MIT CAD
ÄNDERUNGSINDEX B	PLANGRÖSSE 1680 / 600	ERSTELLDATUM 17.02.2003
PLANBEZEICHNUNG SCHNITT SCHNITT B - B REVISIONSPLAN		MASSSTAB 1:50


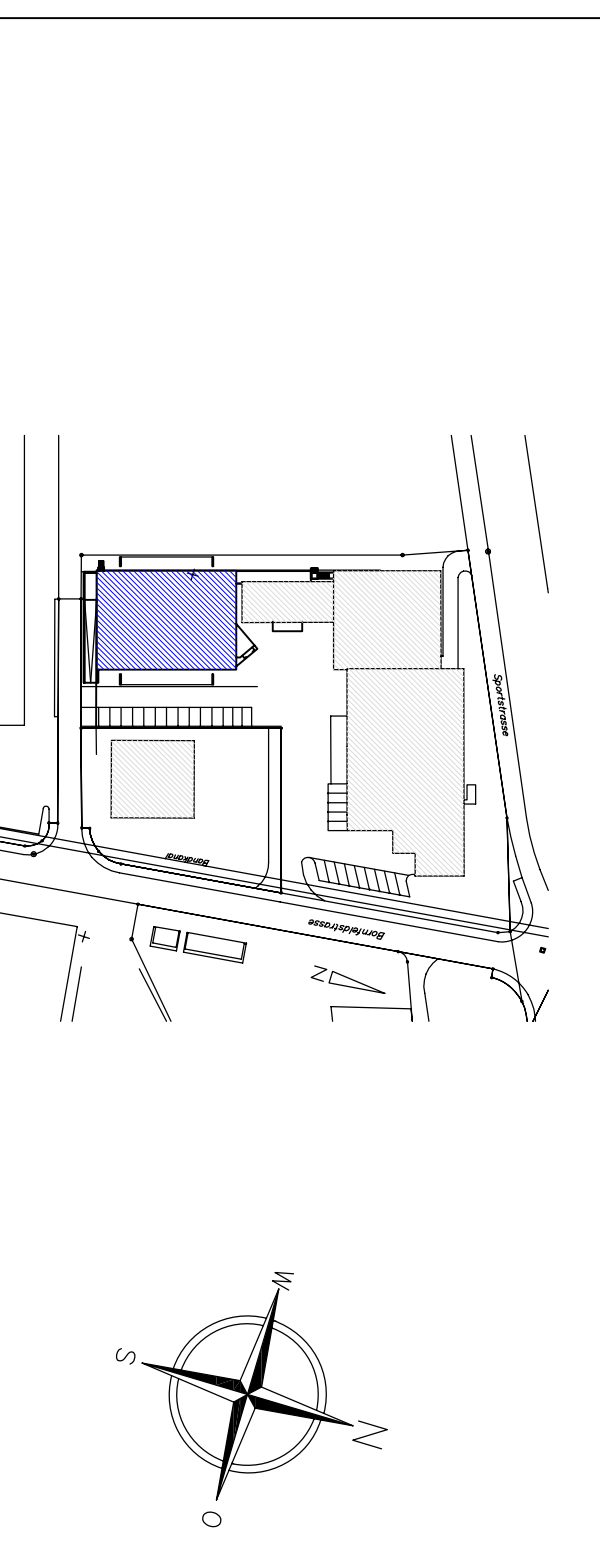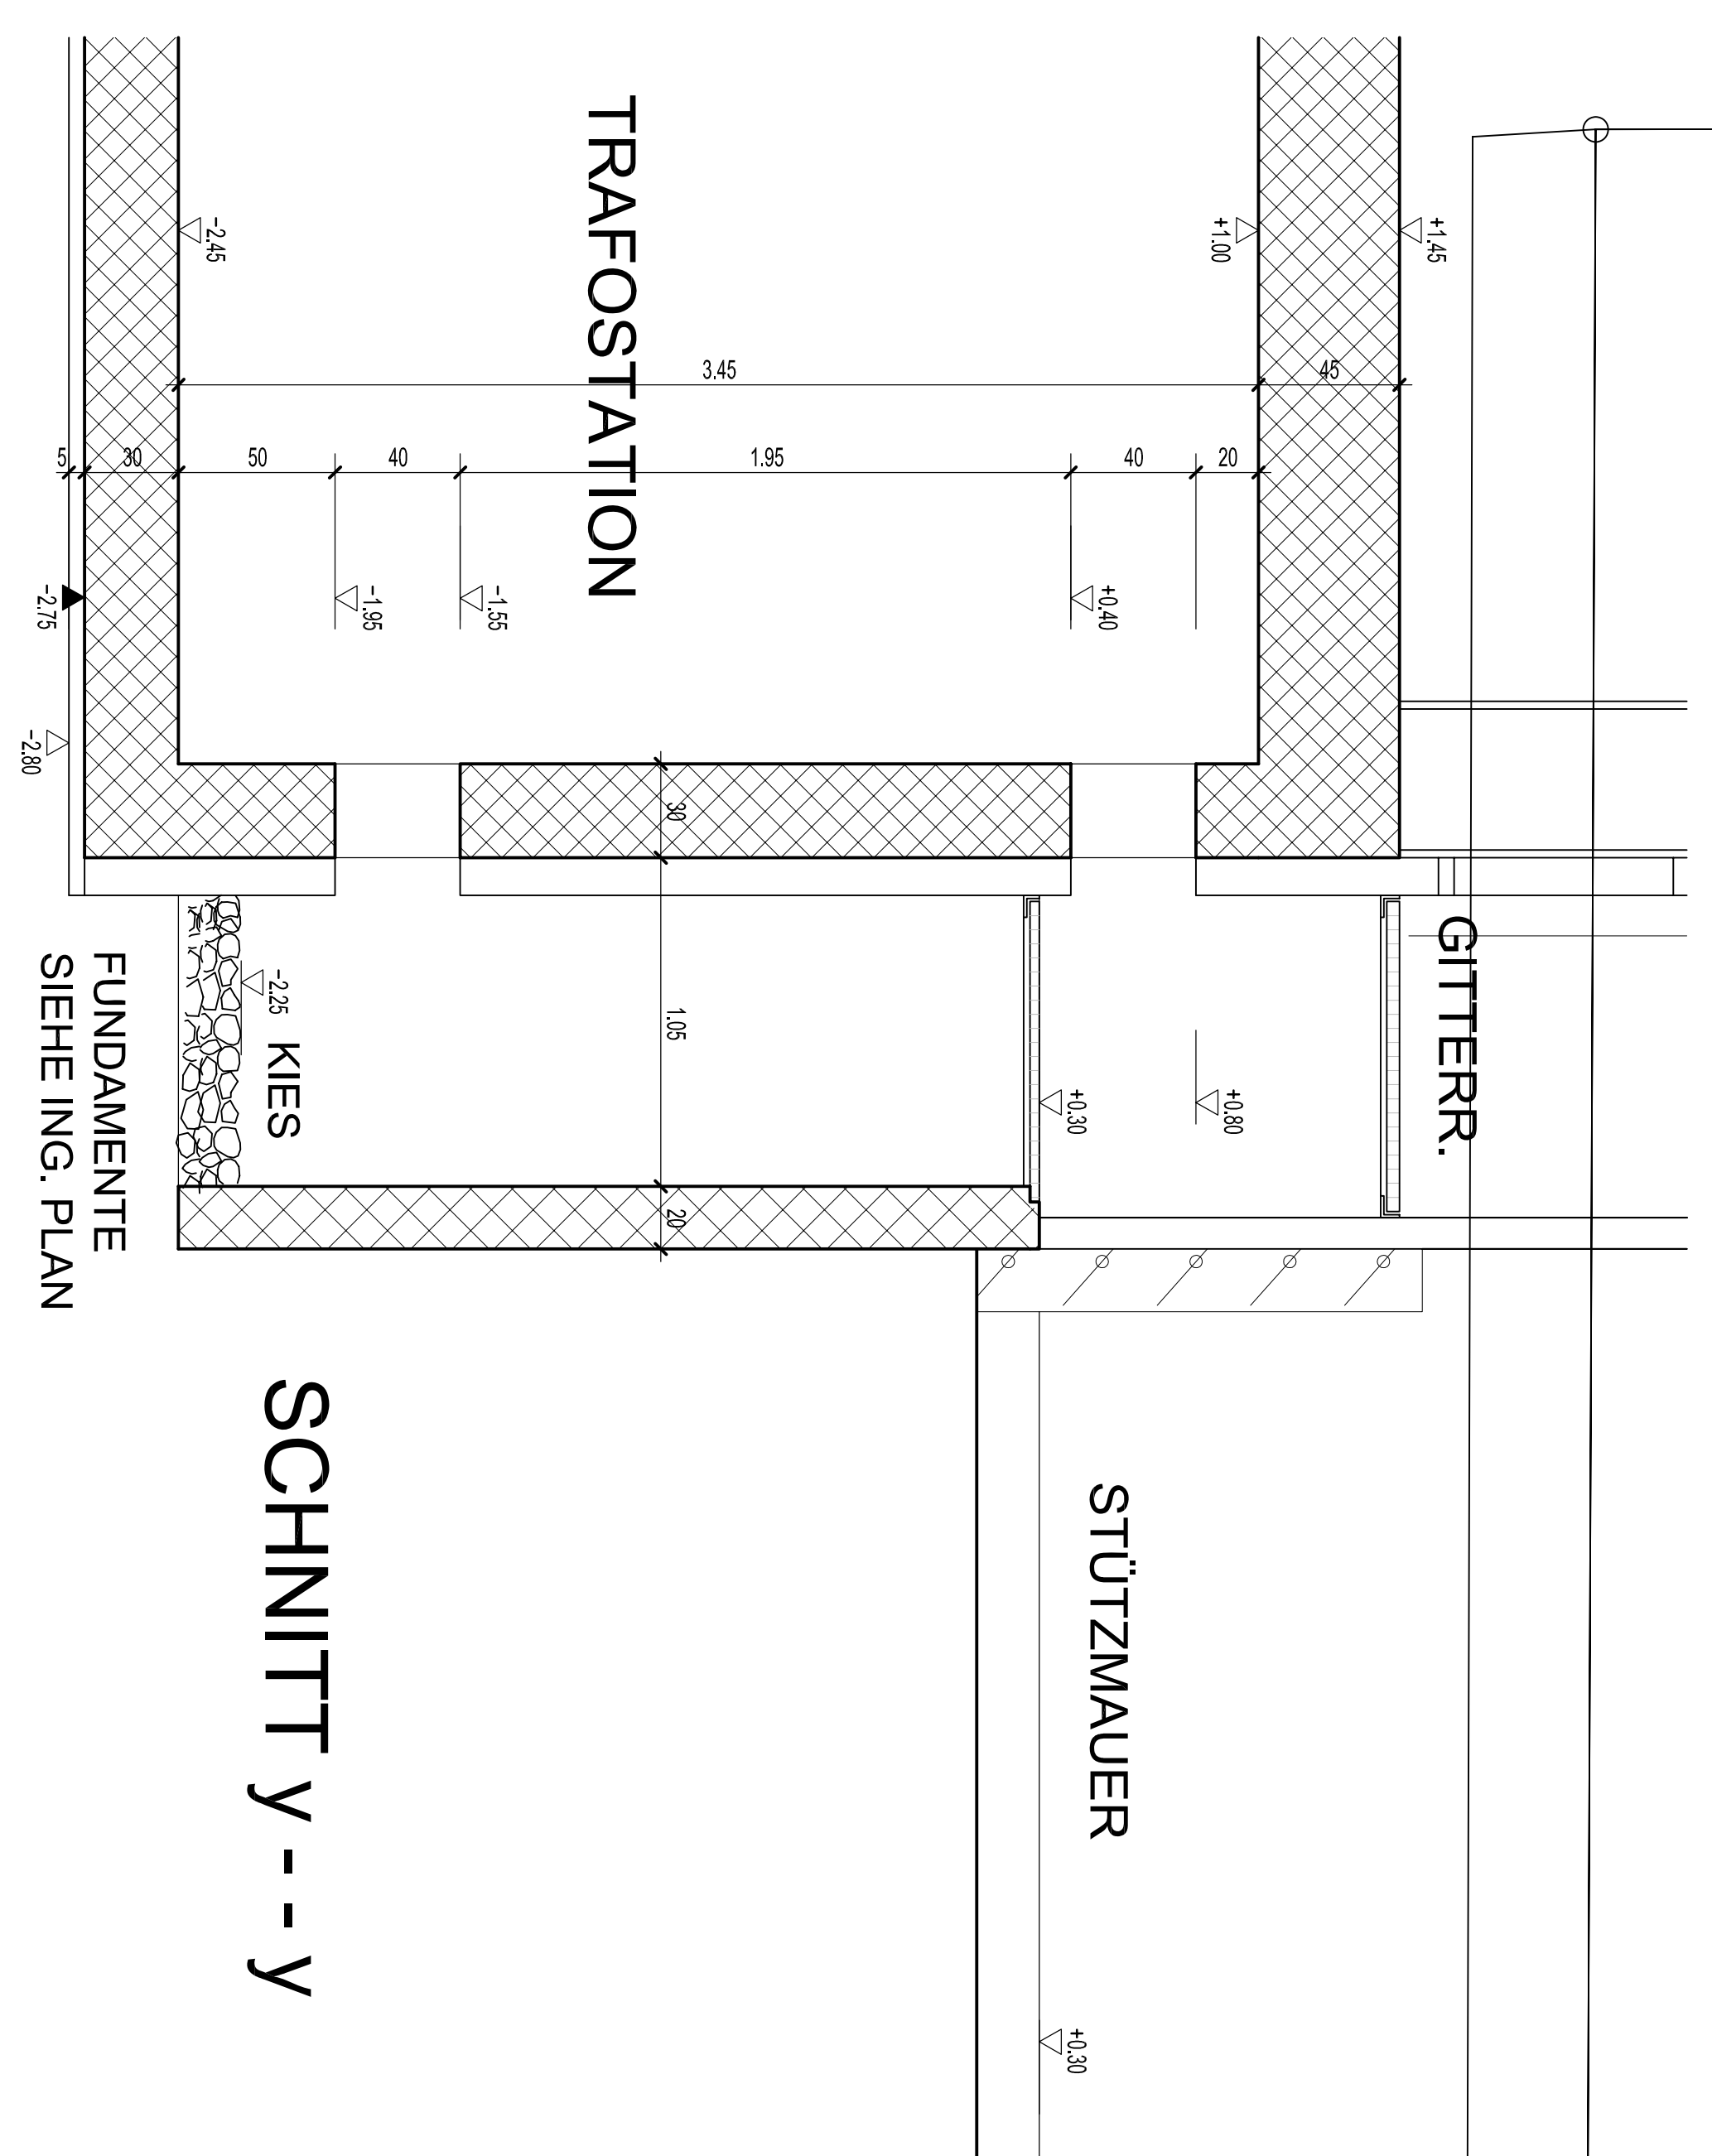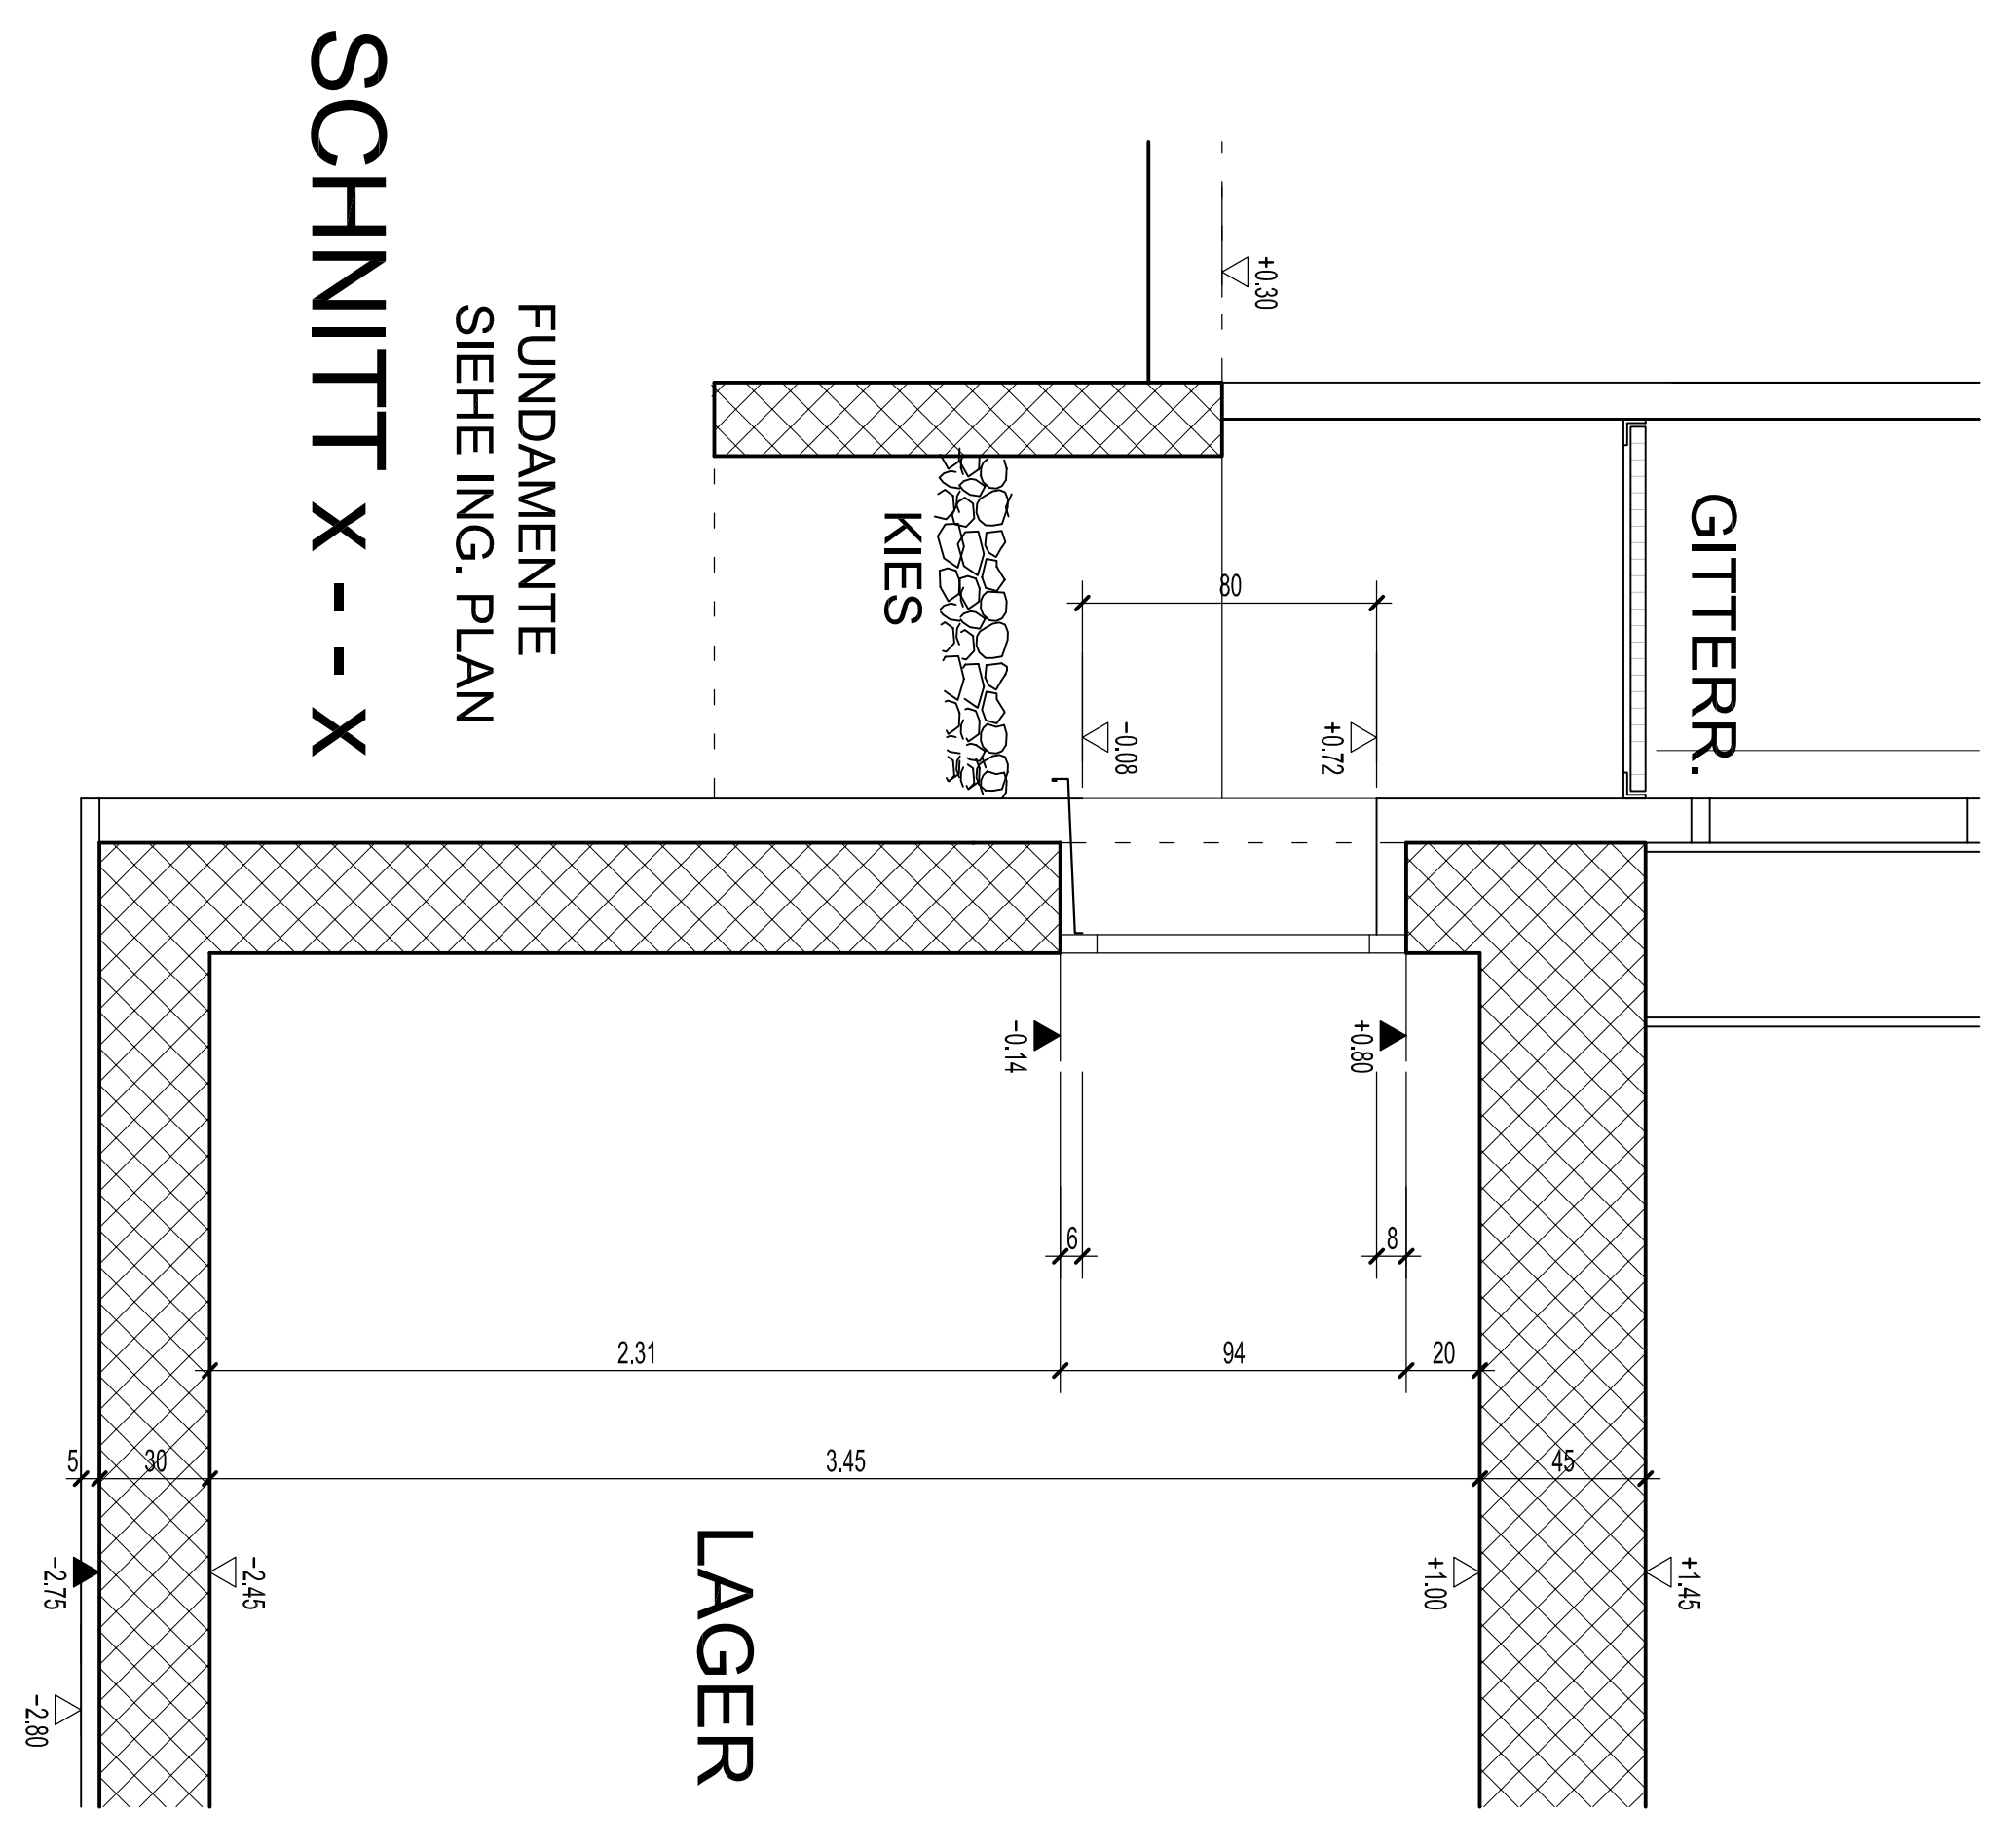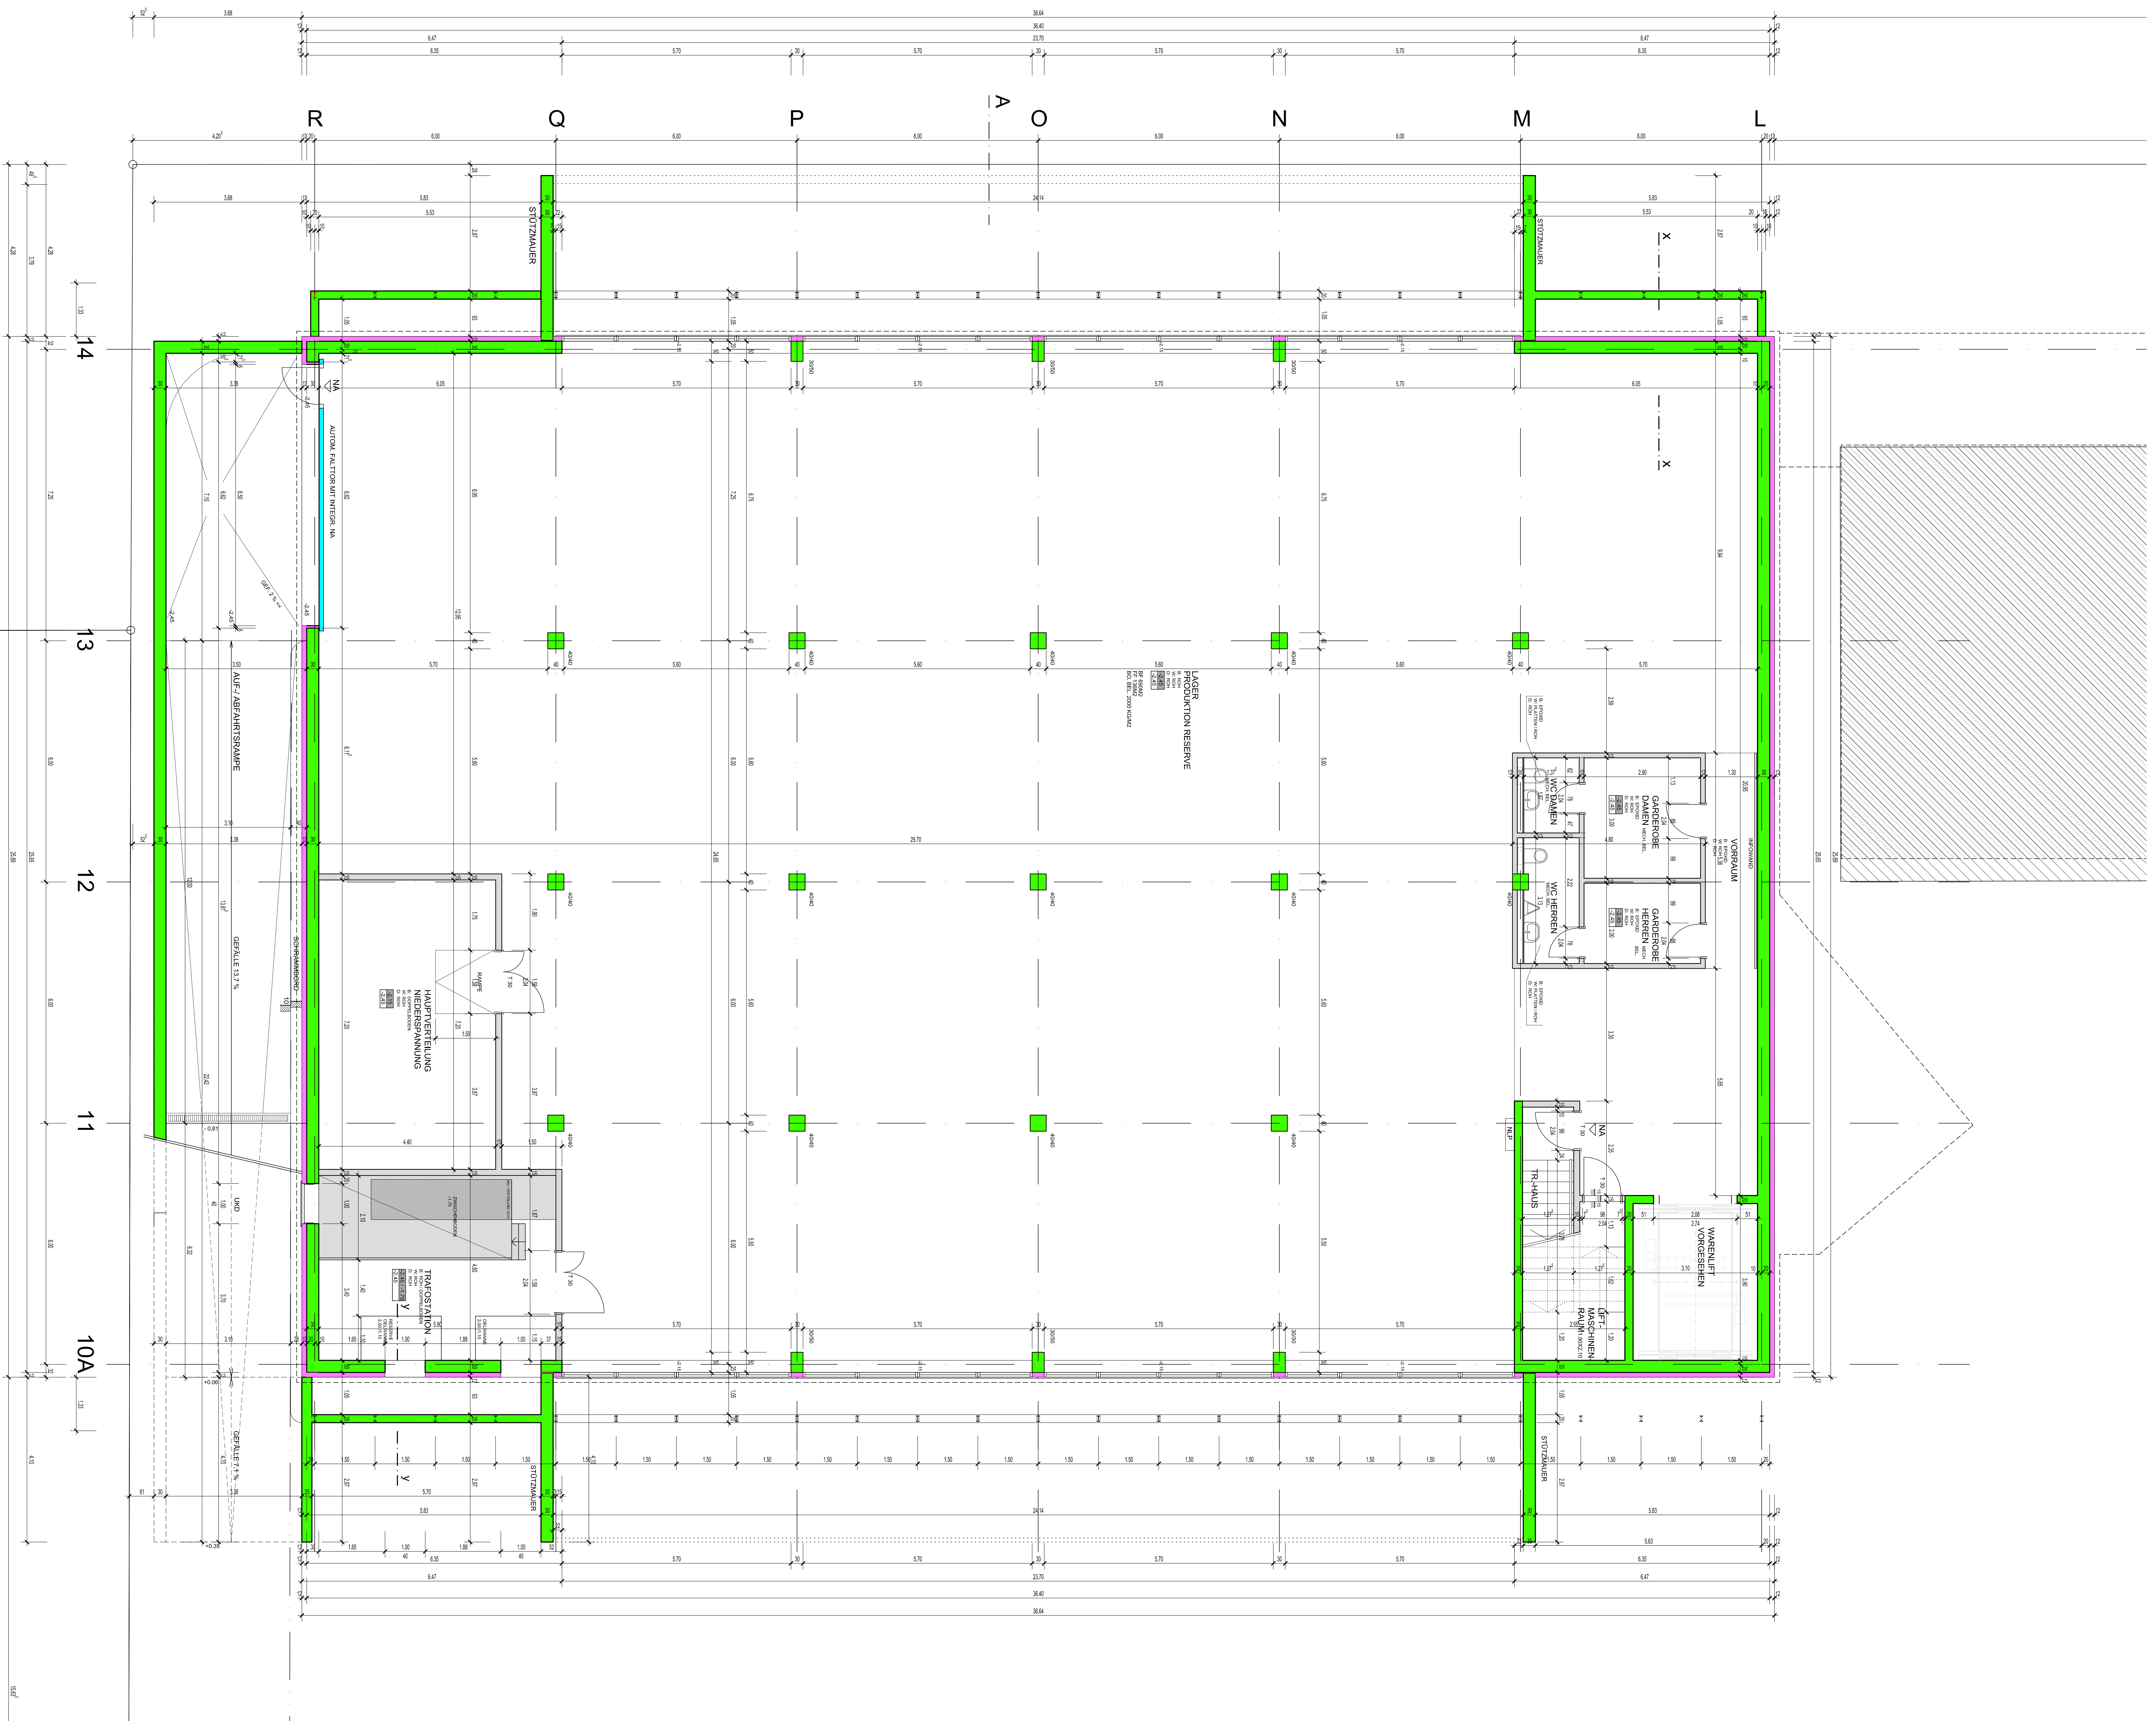

OK.F. BODEN ENDGESCHOSS = + 1.45 = 416.88 m. ü. M.

10.05.2004

PROJEKTLEITUNG	PROJEKTLEITER	PROJEKTLEITER
09/11.2.10	MANUO BEFESTIGUNGSTECHNIK AG, 4000 OLTEN	
NEUBAU PRODUKTIONSGEBÄUDE SUD 1.06		
PROJEKTLEITUNG	PROJEKTLEITER	PROJEKTLEITER
890/1400	17.02.2003	
GRUNDRISS & SCHNITTE		
UNTERGESCHOSS		
REVISIONSPLAN		
1:50 / 1:20		

**Thommen** AG - Architekt  
 W. Thommen AG - Architekten  
 Architekten & Ingenieure  
